
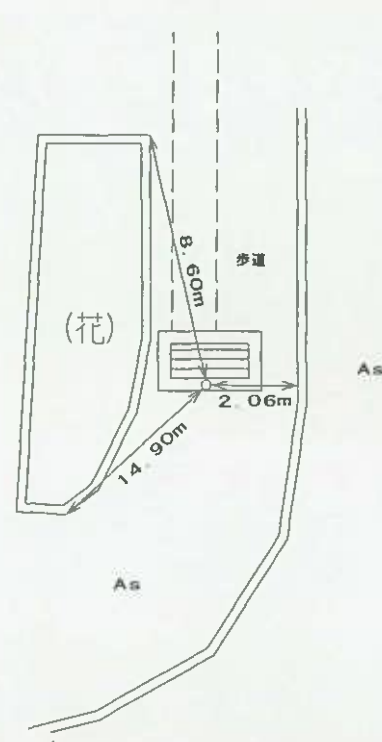


# 1 級 基 準 点 の 記

ふりがな 点 名	No. 3	1/20万 図名	1/5万 図名	掛 川	
		静 岡			
選点番号		標識番号	No. 3		
所 在 地	静岡県小笠郡浜岡町新野3619-8番地地先				
			地 目	公衆用道路	
所 有 者	静 岡 県				
測標の種類	三脚	埋設法	地上		
選点年月日	平成 11 年 2 月 3 日	選点者	不二総合コンサルタント株式会社		
埋設年月日	平成 12 年 1 月 10 日	埋標者	不二総合コンサルタント株式会社		
観測年月日	平成 12 年 12 月 14 日	観測者	不二総合コンサルタント株式会社		
自動車到達地点	朝比奈西原公会堂より南へ 800m				
歩 道 状 況	—————				
徒歩時間・距離	—————				
基準点周辺の状況	茶畑 本点は、歩道内集水マスに有り				
そ の 他					
備 考	平成 12 年 1 月 10 日 新設				
	柱石長 0.000m GPS測量による。(アンテナ高 2m)				

公共測簿第40号用紙

要 図

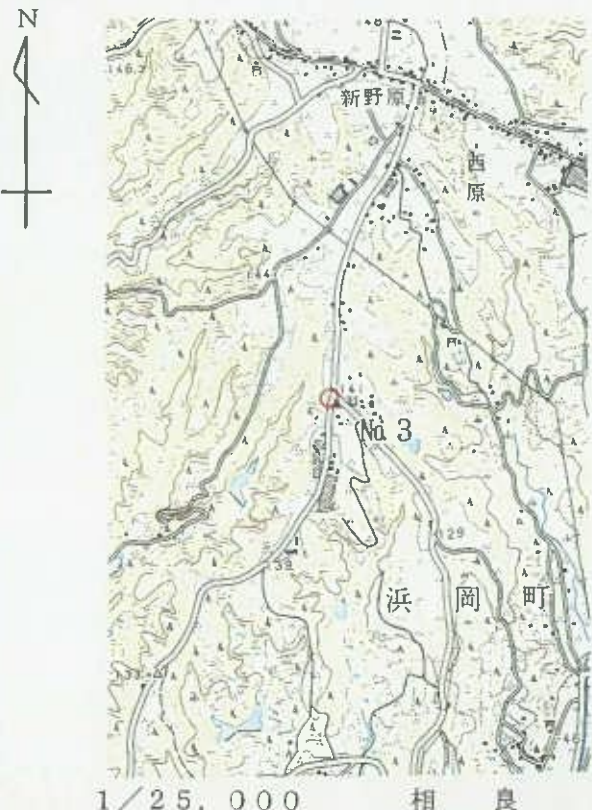

1/25,000 相 良

平成13年 3月 16日 調製

## 基準点成果表

( AREA = 8 )

### 1 級基準点 NO. 3

	" . . "				m
緯度	34 41 7.3946			X	-145 764.645
経度	138 8 40.3248			Y	-32 566.425
真北 方向角	0 12 8.23			H	138.04

視準点の名称	平均方向角	距離		備考		
		縮尺係数	真数			
① NO. 1	12 23 39.2	0.999913	852.209			
① NO. 8	159 23 56.3		792.428			
① NO. 2	285 53 31.5		1026.488			
埋標型式	地上	<del>地中</del>	<del>土</del>	標識番号	金属標	NO. 3

GPS 測量による

直接水準 137.900

## 基準点成果表

( AREA = 8 ) .

### 1 級基準点 NO. 3 .

	. . . "			m	
B	34 41	19.3609 .	X	-145 410.383 .	
L	138 8	29.3144 .	Y	-32 849.234 .	
N	0 12	14.56 .	H	137.746 .	
			ジオイド高	39.725 .	

視準点の名称	平均方向角	距 離		備 考	
		縮 尺 係 数	真 数		
① NO. 1 .	. . . "	12 23 39.5 .	m 852.224 .		
① NO. 4 .		93 26 37.0 .	759.453 .		
① NO. 8 .		159 24 2.8 .	792.402 .		
① NO. 2 .		285 53 28.4 .	1026.451 .		
埋標型式	地 上	<del>地 下</del>	<del>屋 上</del>	標識番号	標石 金属標
GPS測量による					
NO. 3 .					





No. \_\_\_\_\_

No. 3

遠景



No. \_\_\_\_\_

近景



No. \_\_\_\_\_