


# 1 級 基 準 点 の 記

ふりがな 点 名	No.11	1/20万 図名	1/5万 図名	掛 川	
		静 岡			
選点番号		標識番号	No.11		
所 在 地	静岡県小笠郡浜岡町上朝比奈1338-6番地				
	静岡県小笠郡浜岡町上朝比奈1338-4番地			地 目	畑
所 有 者	静岡県小笠郡浜岡町上朝比奈1293-4番地		水野はつ子 (喜一)		
	静岡県小笠郡浜岡町上朝比奈1376番地		河原崎 敏 (さわ)		
測標の種類	三脚	埋設法	地下		
選点年月日	平成 11 年 2 月 5 日	選点者	不二総合コンサルタント株式会社		
埋設年月日	平成 12 年 1 月 17 日	埋標者	不二総合コンサルタント株式会社		
観測年月日	平成 12 年 12 月 7 日	観測者	不二総合コンサルタント株式会社		
自動車到達地点	坂之下橋より北へ 600m				
歩 道 状 況	茶畑				
徒歩時間・距離	50m				
基準点周辺の状況	茶畑				
そ の 他	—————				
備 考	平成 12 年 1 月 17 日 新設				
	m				
	柱石長 0.72				
	GPS測量による。(アンテナ高 2m)				

公共測簿第40号用紙

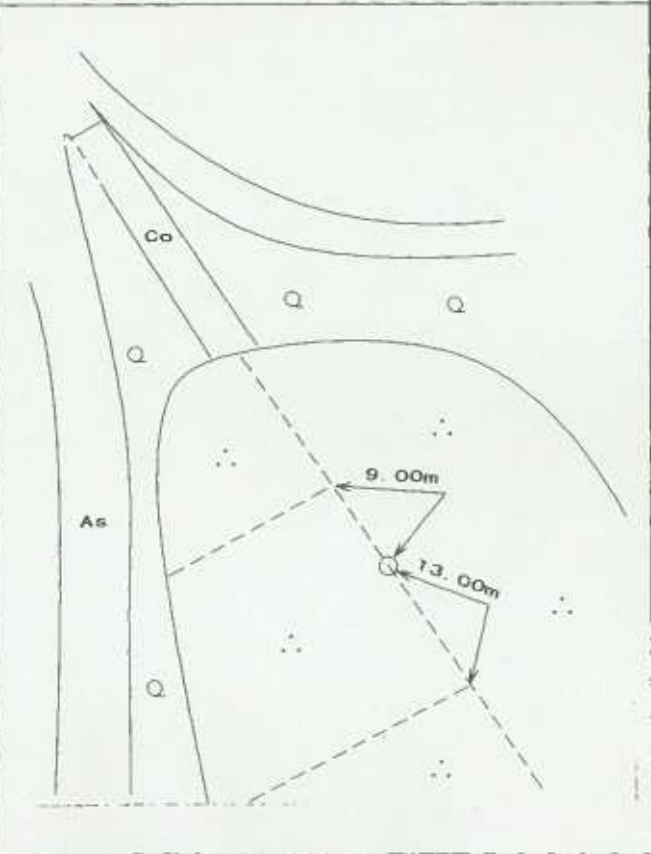

平成13年 3月 16日 調製

# 基準点成果表

( AREA = 8 )

## 1 級基準点 NO. 11

緯度	34	40	20.2440	X	-147 222.089
経度	138	9	34.6266	Y	-31 189.405
真北 方向角	0	11	37.10	H 柱石長	115.49 0.72

視準点の名称	平均方向角	距離		備考
		縮尺係数	真数	
① NO. 12	93 20 53.9	0.999912	626.590	
① NO. 18	169 14 45.8		590.129	
① NO. 14	255 42 44.2		700.132	
① NO. 7	340 11 8.8		1009.699	
埋標型式	<del>地</del> <del>上</del> 地 中 <del>上</del> 屋	標識番号	標石	NO. 11

GPS測量による

## 基準点成果表

( AREA = 8 )

### 1 級基準点 NO. 11

<p style="text-align: center;">. . . "</p> <p>B 34 40 32.2187</p> <p>L 138 9 23.6095</p> <p>N 0 11 43.42</p>	<p style="text-align: center;">m</p> <p>X -146 867.762</p> <p>Y -31 472.318</p> <p>H 115.129</p> <p>シオト高 39.689</p> <p>柱石長 0.720</p>
--	--

視準点の名称	平均方向角	距 離		備 考
		縮 尺 係 数	真 数	
① NO. 12	93 20 36.2	0.999912	626.572	
① NO. 18	169 14 58.1		590.133	
① NO. 7	340 11 14.1		1009.717	
埋標型式	<del>地</del> <del>上</del> 地 下 <del>屋</del> <del>上</del>	標識番号	標 石 金属標	NO. 11 -

GPS測量による



No. \_\_\_\_\_

No. 1 1

遠景



No. \_\_\_\_\_

近景



No. \_\_\_\_\_