


# 1 級 基 準 点 の 記

ふりがな 点 名	No.45	1/20万 図名	1/5万 図名	御 前 崎	公共測簿第40号用紙
		御 前 崎			
選点番号		標識番号	No.45		
所在地	静岡県小笠郡浜岡町塩原新田2158-174番地				保安林
			地 目		
所有者	池新田西財産区				40号用紙
	会長 松本一郎				
測標の種類	三脚	埋設法	地下		
選点年月日	平成 11 年 2 月 28 日	選点者	不二総合コンサルタント株式会社		
埋設年月日	平成 12 年 1 月 28 日	埋標者	不二総合コンサルタント株式会社		
観測年月日	平成 12 年 11 月 23 日	観測者	不二総合コンサルタント株式会社		
自動車到達地点	塩原地区下水処理場より南へ 500m				
歩道状況	—————				
徒歩時間・距離	10m				
基準点周辺の状況	保安林				
そ の 他	自転車道北側に本点はある				
備 考	平成 12 年 1 月 28 日 新設				
	柱石長 0.72m GPS測量による。(アンテナ高 2m)				

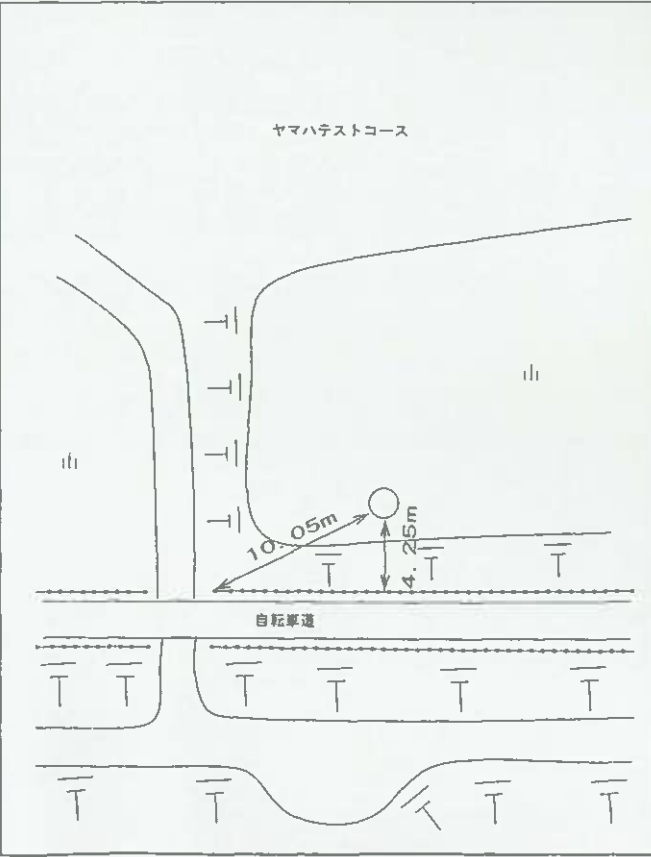

## 基準点成果表

( AREA = 8 )

### 1 級基準点 NO. 45

	. . .				m
緯度	34 38	1.9919		X	-151 461.537
経度	138 6	1.1848		Y	-36 639.058
真北 方向角	0 13	37.73		H	15.34
				柱石長	0.72

視準点の名称	平均方向角	距 離		備 考		
		縮 尺 係 数	真 数			
① NO. 38	. . . 34 14 47.0	0.999917	m 1008.266			
IV 塩原新田	82 11 38.3		763.560			
IV 合戸	298 13 21.1		869.748			
埋標型式	<del>地</del> <del>上</del>	地 中	<del>屋</del> <del>上</del>	標識番号	標 石	NO. 45

GPS測量による

## 基準点成果表

( AREA = 8 )

### 1 級基準点 NO. 45

	m				
B	34 38	13.9760	X	-151 107.207	
L	138 5	50.1893	Y	-36 921.983	
N	0 13	44.05	H	14.688	
			ジバ高	39.450	
			柱石長	0.720	

視準点の名称	平均方向角	距離		備考	
		縮尺係数	真数		
IV塩原新田	82 11 52.6	0.999917	m 763.536		
IV合戸	298 13 35.2		869.744		
IV高松山	356 53 4.3		1966.505		
埋標型式	<del>地</del> <del>上</del>	地下	<del>屋</del> <del>上</del>	標識番号	標石 金属標
NO. 45					

GPS測量による



No. \_\_\_\_\_

No. 45

遠景



No. \_\_\_\_\_

近景



No. \_\_\_\_\_