

# 1 級 基 準 点 の 記


ふりがな 点 名	No.24	1/20万 図名	1/5万 図名	御 前 崎
		御 前 崎		
選点番号		標識番号	No.24	
所在地	静岡県小笠郡浜岡町比木1779-2番地			
			地 目	公衆用道路
所有者	静 岡 県			
測標の種類	三脚	埋設法	地上	
選点年月日	平成 11 年 2 月 10 日	選点者	不二総合コンサルタント株式会社	
埋設年月日	平成 12 年 1 月 24 日	埋標者	不二総合コンサルタント株式会社	
観測年月日	平成 12 年 12 月 4 日	観測者	不二総合コンサルタント株式会社	
自動車到達地点	上比木公民館より北東へ 600m			
歩道状況	—————			
徒歩時間・距離	—————			
基準点周辺の状況	西側に道路			
そ の 他	—————			
備 考	平成 12 年 1 月 24 日 新設			
	柱石長 0.000m GPS測量による。(アンテナ高 4.5m)			

公共測簿第40号用紙

要 図



1/25,000 御 前 崎

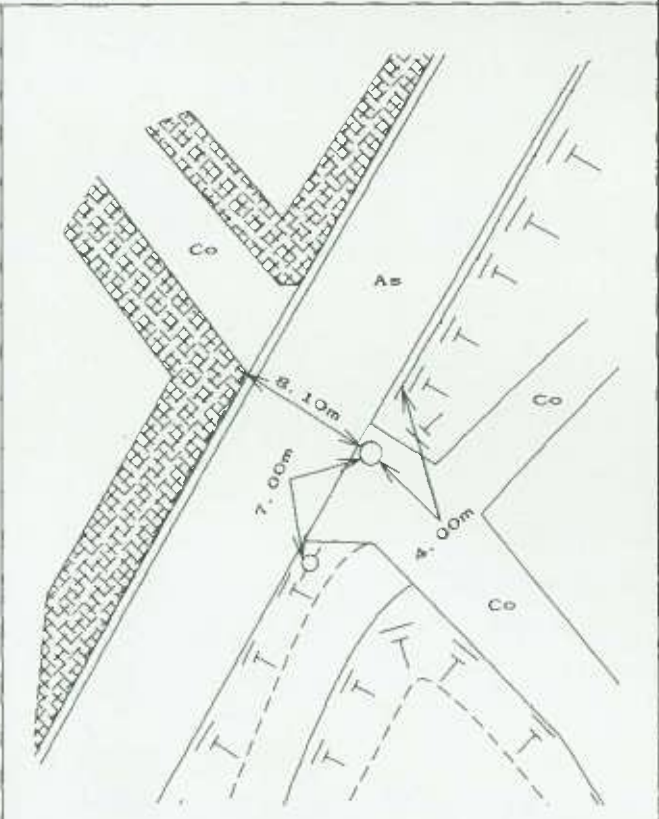

平成13年 3月 16日 調製

## 基準点成果表

( AREA = 8 )

### 1 級基準点 NO. 24

	° ' "				m
緯度	34	39	36.6889	X	-148 570.414
経度	138	10	51.9214	Y	-29 226.261
真北 方向角	0	10	52.93	H	55.37

視準点の名称	平均方向角	距離		備考		
		縮尺係数	真数			
		0.999911	m			
① NO. 20	24 58 58.2		678.309			
① NO. 28	188 24 13.7		794.391			
① NO. 30	223 54 38.5		1133.763			
① NO. 22	276 51 10.0		1728.258			
埋標型式	地上	<del>地中</del>	<del>土</del>	標識番号	金属標	NO. 24

GPS測量による

直接水準 54.970

## 基準点成果表

( AREA = 8 ) .

### 1 級基準点 NO. 24

	. , "				m
B	34 39	48.6694	X	-148 216.114	
L	138 10	40.8950	Y	-29 509.298	
N	0 10	59.25	H	54.841	
			シボ高	39.661	

視準点の名称	平均方向角	距離		備考	
		縮尺係数	真数		
① NO. 20	. , "	24 58 58.8	0.999911	m 678.465	
① NO. 28	. , "	188 24 24.8	0.999911	m 794.445	
① NO. 30	. , "	223 54 38.8	0.999911	m 1133.832	
埋標型式	地上	<del>地下</del>	<del>屋上</del>	標識番号	<del>標石</del> 金属標
GPS測量による					
NO. 24					



No. \_\_\_\_\_

No 24

遠景



No. \_\_\_\_\_

近景



No. \_\_\_\_\_

〈余白〉

