


# 1 級 基 準 点 の 記

ふりがな 点 名	No.33	1/20万 図名	1/5万 図名	御 前 崎	公共測簿第40号用紙
		御 前 崎			
選点番号		標識番号	No.33		
所在地	静岡県小笠郡浜岡町比木2270-4番地				
				地 目	公衆用道路
所有者	静 岡 県				
測標の種類	三脚	埋設法	地下		
選点年月日	平成 11 年 2 月 16 日	選点者	不二総合コンサルタント株式会社		
埋設年月日	平成 12 年 1 月 21 日	埋標者	不二総合コンサルタント株式会社		
観測年月日	平成 12 年 12 月 5 日	観測者	不二総合コンサルタント株式会社		
自動車到達地点	箆川佐ヶ谷橋より南東へ 600m				
歩道状況	————				
徒歩時間・距離	————				
基準点周辺の状況	茶畑				
その他	————				
備 考	平成 12 年 1 月 21 日 新設				
	柱石長 0.72m GPS測量による。(アンテナ高 3m)				

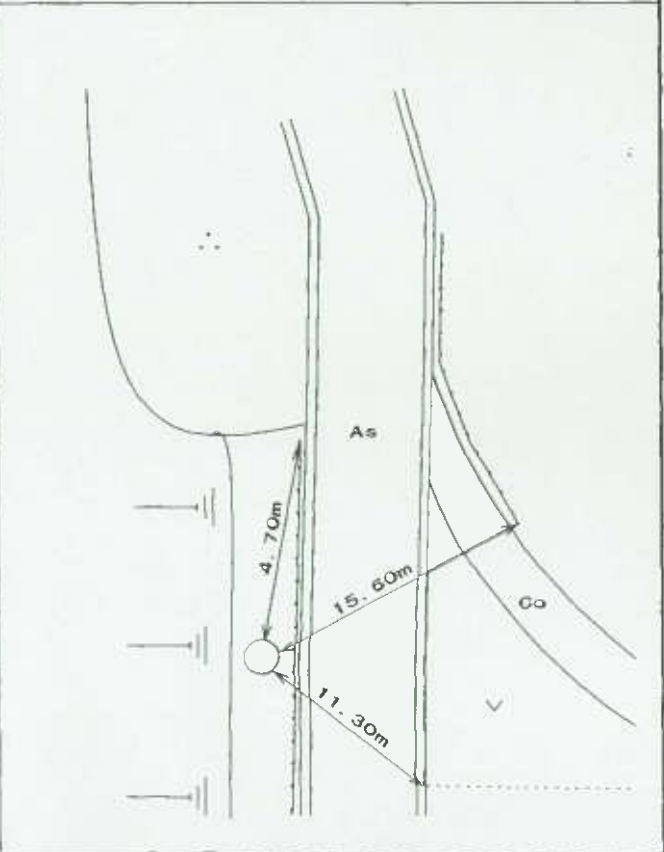

平成13年 3月 16日 調製

# 基準点成果表

( AREA = 8 )

## 1 級基準点 NO. 33

緯度	34	38	55.3898	X	-149 841.585
経度	138	10	36.9915	Y	-29 610.408
真北 方向角	0	11	1.23	H	71.04
				柱石長	0.72

視準点の名称	平均方向角	距離		備考
		縮尺係数	真数	
① NO. 28	28 54 37.1	0.999911	554.530	
IV 山田	250 9 41.2		743.053	
① NO. 30	318 29 54.9		606.853	
埋標型式	地 <del>上</del> 地 中 屋 <del>上</del>	標識番号	標 石	NO. 33

GPS測量による

## 基準点成果表

( AREA = 8 ) .

### 1 級基準点 NO. 33 .

	. . .		m		
B	34 39	7.3722 .	X	-149 487.346 .	
L	138 10	25.9654 .	Y	-29 893.507 .	
N	0 11	7.55 .	H	70.536 .	
			ジオイド高	39.621 .	
			柱石長	0.720 .	

視準点の名称	平均方向角	距 離		備 考
		縮 尺 係 数	真 数	
	. . .	0.999911 .	m	
① NO. 28 .	28 54 38.6 .		554.548 .	
IV山田 .	250 9 36.3 .		743.090 .	
① NO. 30 .	318 30 1.2 .		606.854 .	
埋標型式	<del>地 上</del> 地 下	標識番号	標 石 <del>金属標</del>	NO. 33 .

GPS測量による



No. \_\_\_\_\_

No 33

遠景



No. \_\_\_\_\_

近景



No. \_\_\_\_\_