

## 基準点成果表

( AREA 8 ) ✓

1級基準点 NO. 37

	° ' "		m
B	34 39 2.3893 ✓	X	- 149 614.357 ✓
L	138 5 39.1424 ✓	Y	- 37 197.308 ✓
N	0 13 50.61 ✓	H	13.155 ✓

柱石長 \_\_\_\_\_  
 縮尺係数 0.999917 ✓

視準点の名称	平均方向角	距 離	備 考
	° ' "	m	

埋標型式	地 上	<del>地 下</del>	<del>屋 上</del>	標識番号	標 石 金属標	NO. 37 ✓
------	-----	----------------	----------------	------	------------	----------

電子基準点のみを既知点とした基準点  
 セミダイナミック補正あり  
 平成26年4月1日付 標高改定対応済  
 「この測量成果は、国土地理院長の承認を得て同院所管の測量成果を使用して得たものである  
 (承認番号) 令3部公第309号」


# 1級基準点の記

ふりがな 点名	NO. 37	1/20万図名	1/5万図名	御前崎 ✓
		御前崎 ✓		
選点番号		標識番号	金属標 NO. 37 ✓	
所在地	御前崎市合戸2222番8 ✓			
		地目	公衆用道路 ✓	
所有者	御前崎市			
	道路管理者			
測標の種類		埋設法	地上(保護石 - 個) ✓	
選点年月日	令和 3 年 12 月 1 日	選点者	横矢 博史 ✓	
埋設年月日	令和 3 年 12 月 1 日	埋設者	横矢 博史 ✓	
観測年月日	令和 3 年 12 月 2 日	観測者	横矢 博史 ✓	
自動車到達地点	高松の森公園駐車場より南へ約150m地点 本点横			
歩道状況	——			
徒歩時間・距離	——			
基準点周辺の状況	市道合戸セツ山線			
その他	——			

備考  
 令和 3 年 12 月 2 日移設  
 GNSS測量 (アンテナ高2.880m)  
 電子基準点のみを既知点とした基準点  
 H26.4.1付 標高改定対応済

要図 縮尺1/25,000

国土地理院のウェブサイトより

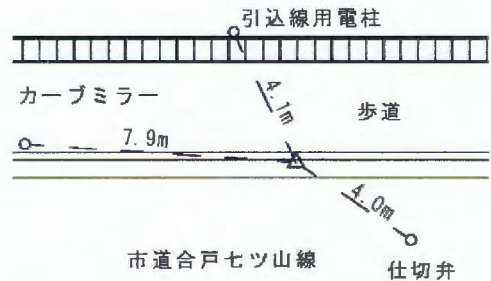

# 測量標の地上写真

近景



遠景

